


電子工程系

FROM 光電館變電站LBS2
3φ3W 11.4/22.8KV


3-1/C 38 25KV PEX CABLE,N22(114P)

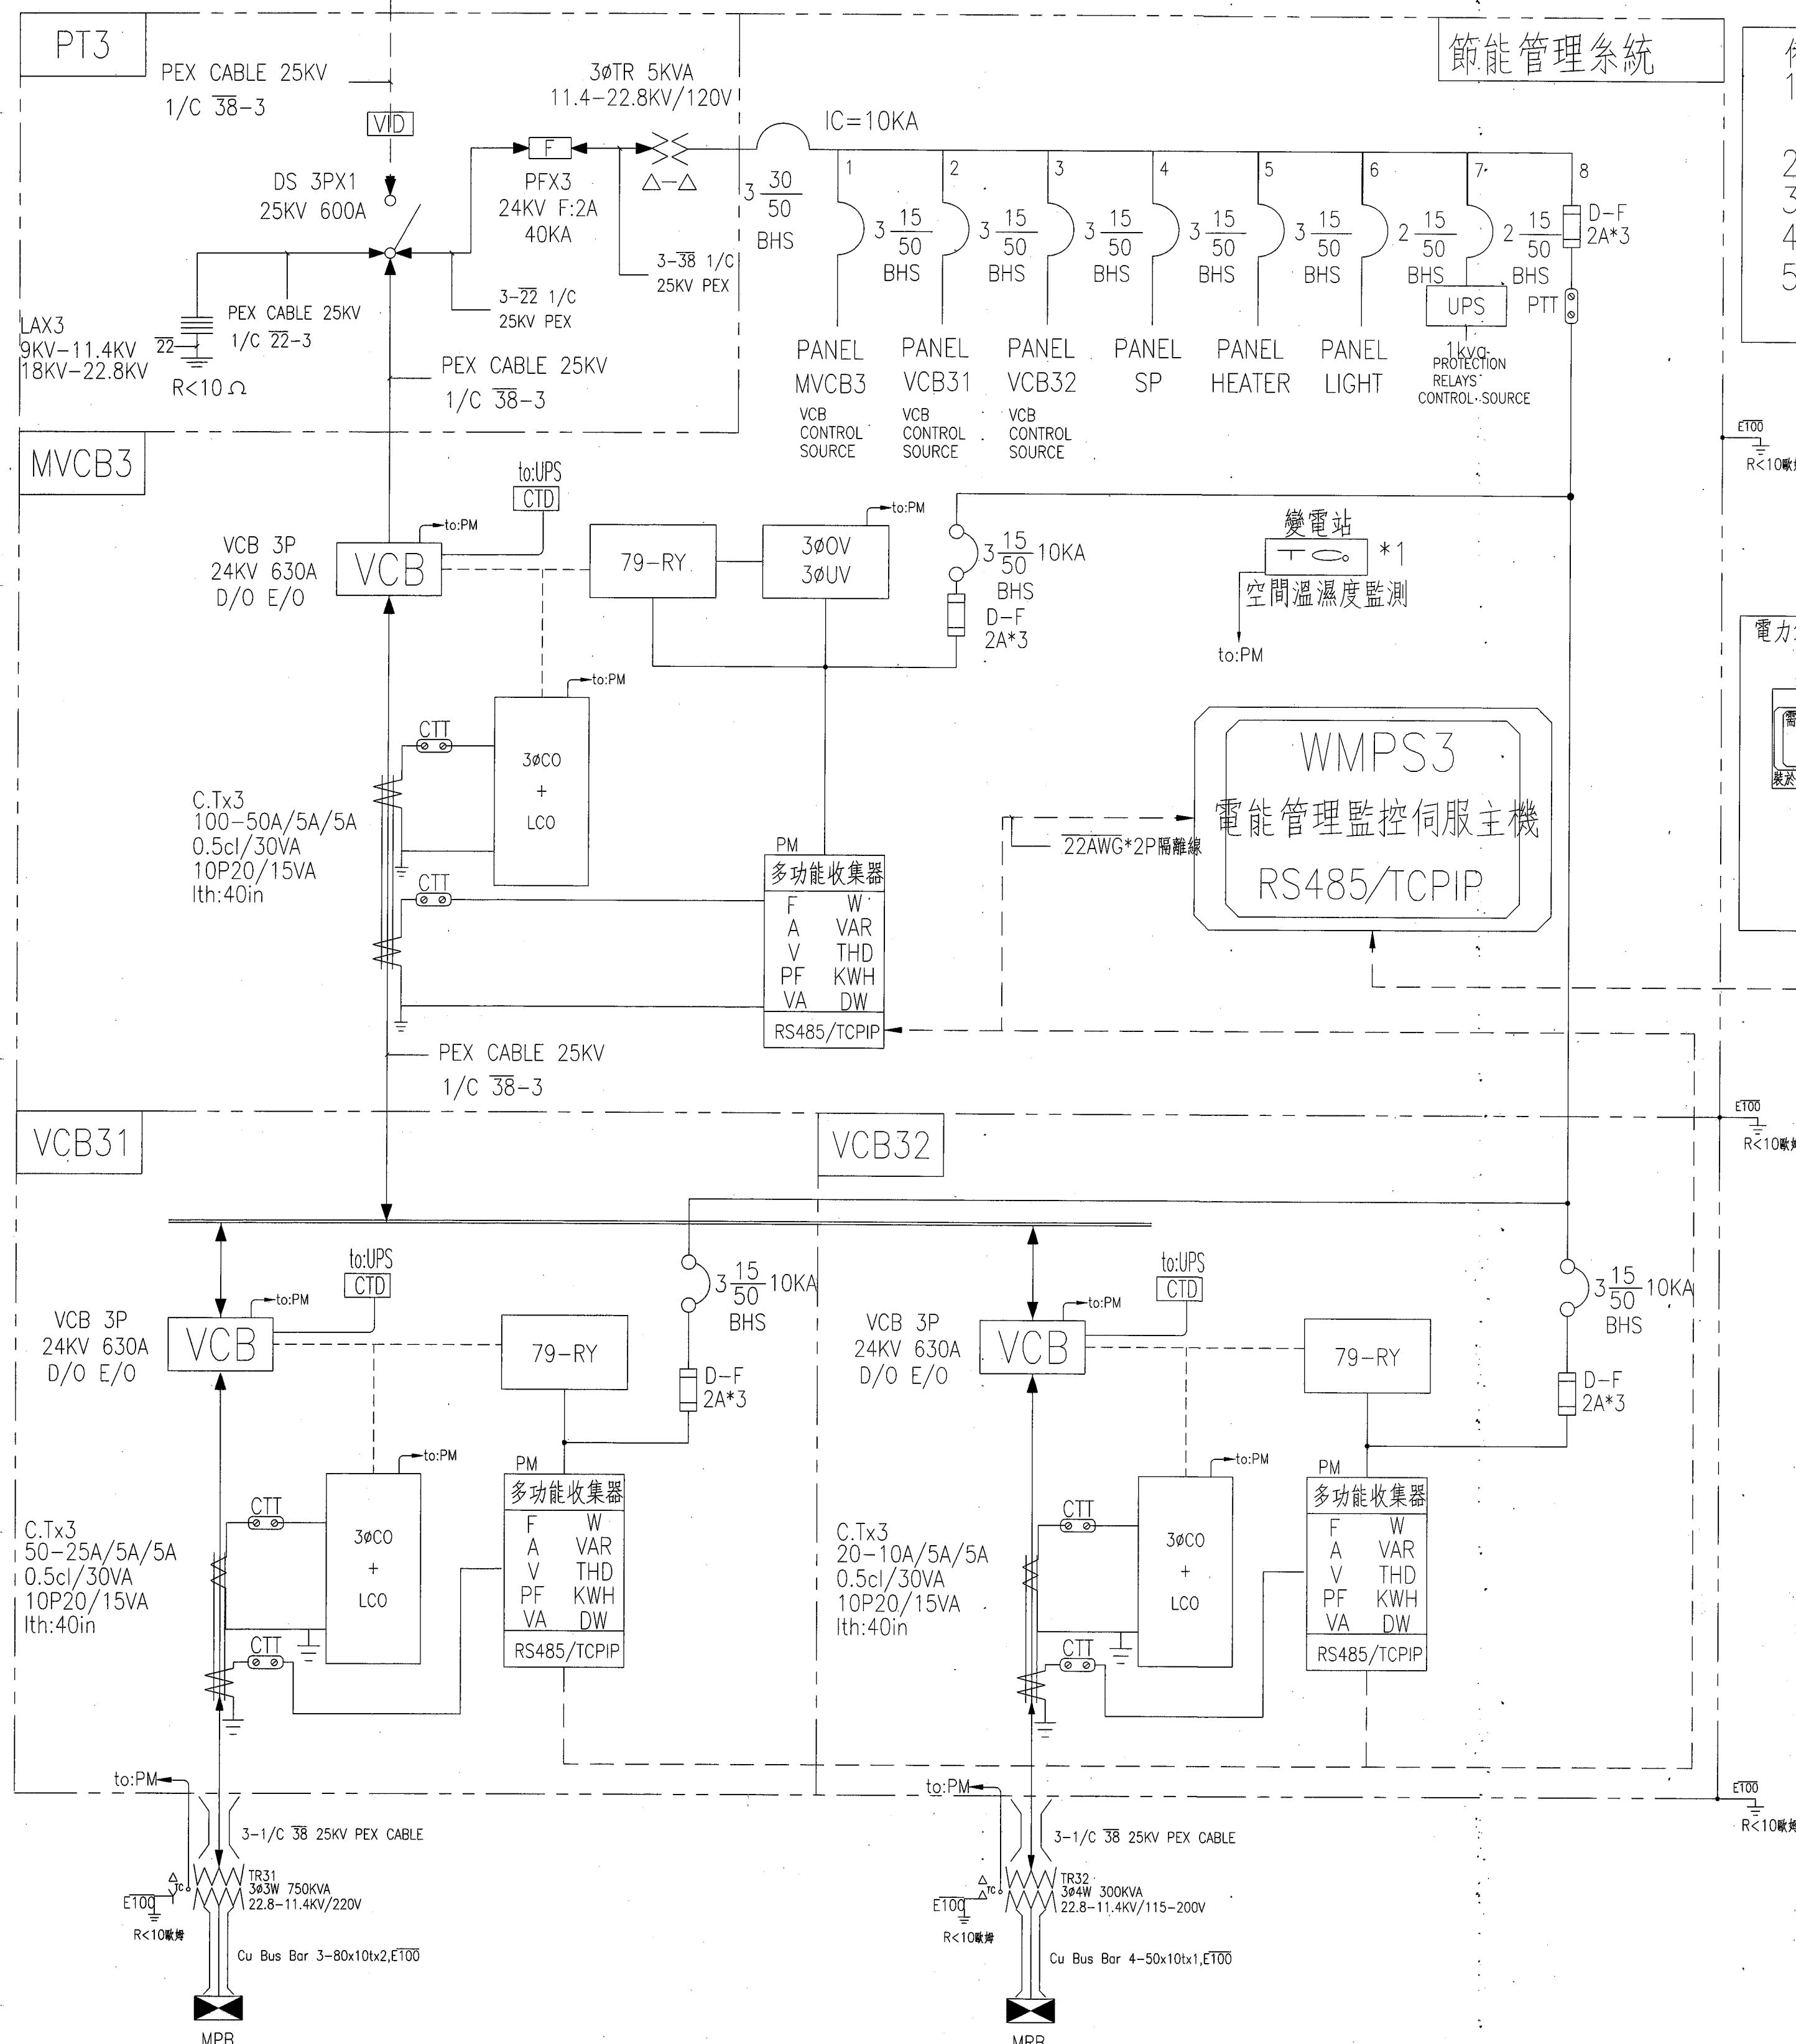


節能管理系統

- 備註:
- 1.保護電驛(CO, LCO, OV, UV), VCB之狀態點連線至WMP3監控
 2. TR, SC之溫度連線至WMP3即時監控
 - 3.電力品質分析管理功能
 - 4.即時與歷史趨勢資料監視
 - 5.台電時間電價管理, 需量控制功能
- 透過網際網路管理以上之功能


ET00
R<10歐姆

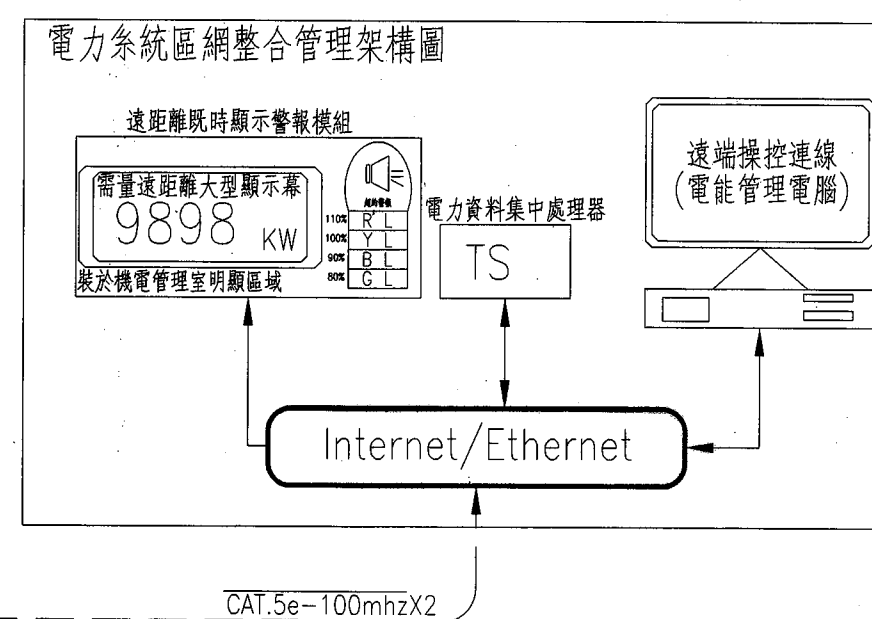



ET00
R<10歐姆

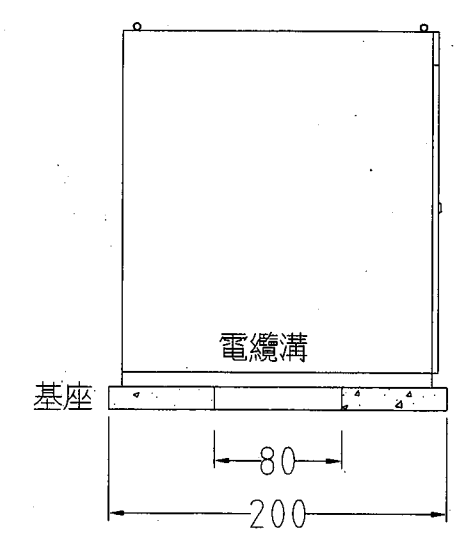


SECTION B-B側視圖

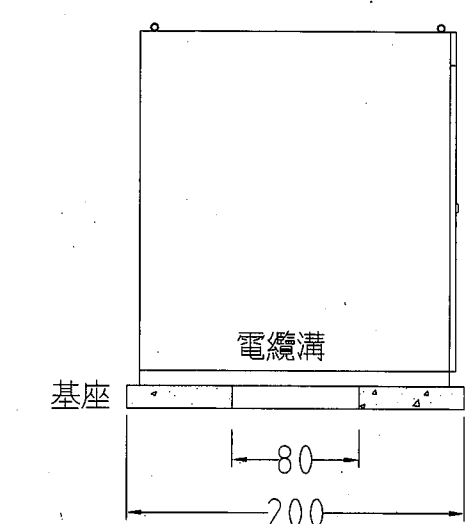


SECTION A-A側視圖

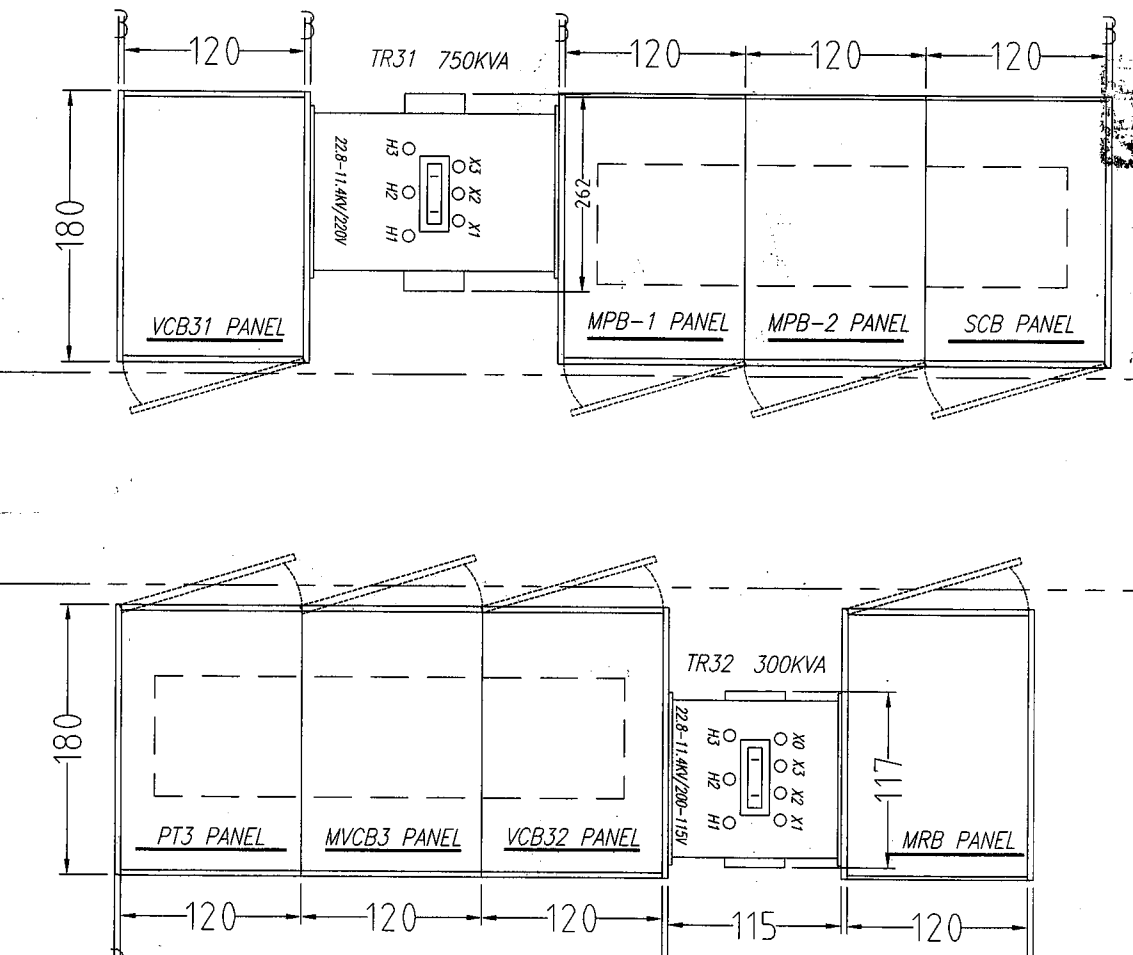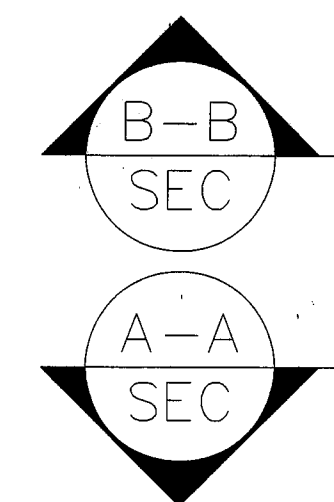

變電站平面圖

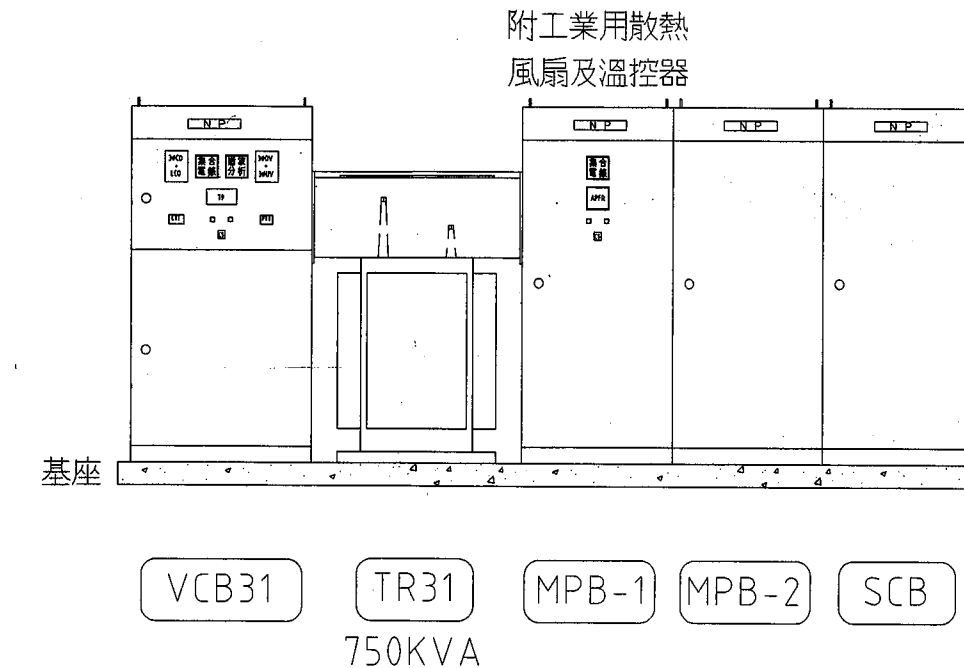

SECTION B-B正視圖

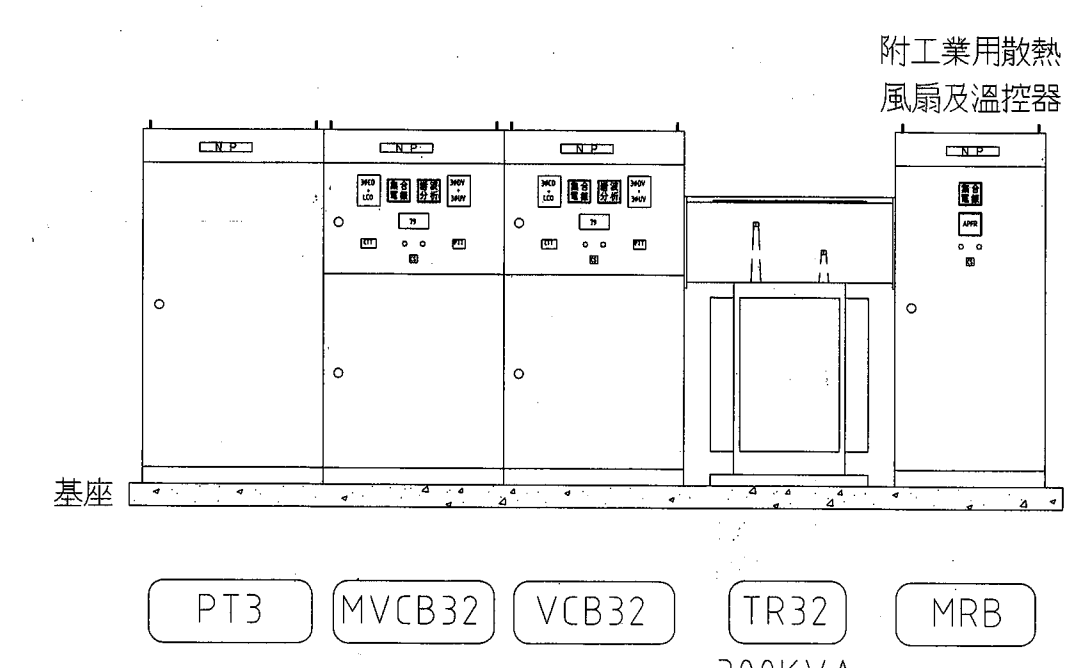

SECTION A-A正視圖

竣工圖

中華工程股份有限公司

繪圖 林錦富

監理主任 陳永祥

專任工程 蔡學光

監理人員 林錦富

覆核 徐安昌

監造技師 簽章 張學

竣工日期 103/02/24

技師簽證

建築師簽證

張學

修正	日期	說明	核准
REVISION	DATE	DESCRIPTION	APPROVED

姜樂靜 建築師事務所
台中市西屯區中港路2段60-3號
TEL/04-23152015
FAX/04-23152017

工程名稱
PROJECT TITLE
國立聯合大學八甲校區
電機資訊學院新建工程

圖名
DRAWING NAME
電子系
電氣高壓示意圖

核准	比例
APPROVED BY	SCALE
設計	日期
DESIGN BY	DATE
繪圖	核對
DRAWN BY	CHECKED BY
圖號	圖號
DRAWING NO.	SHEET NO.
3/E2	510/931

業務號
PROJECT NO.