


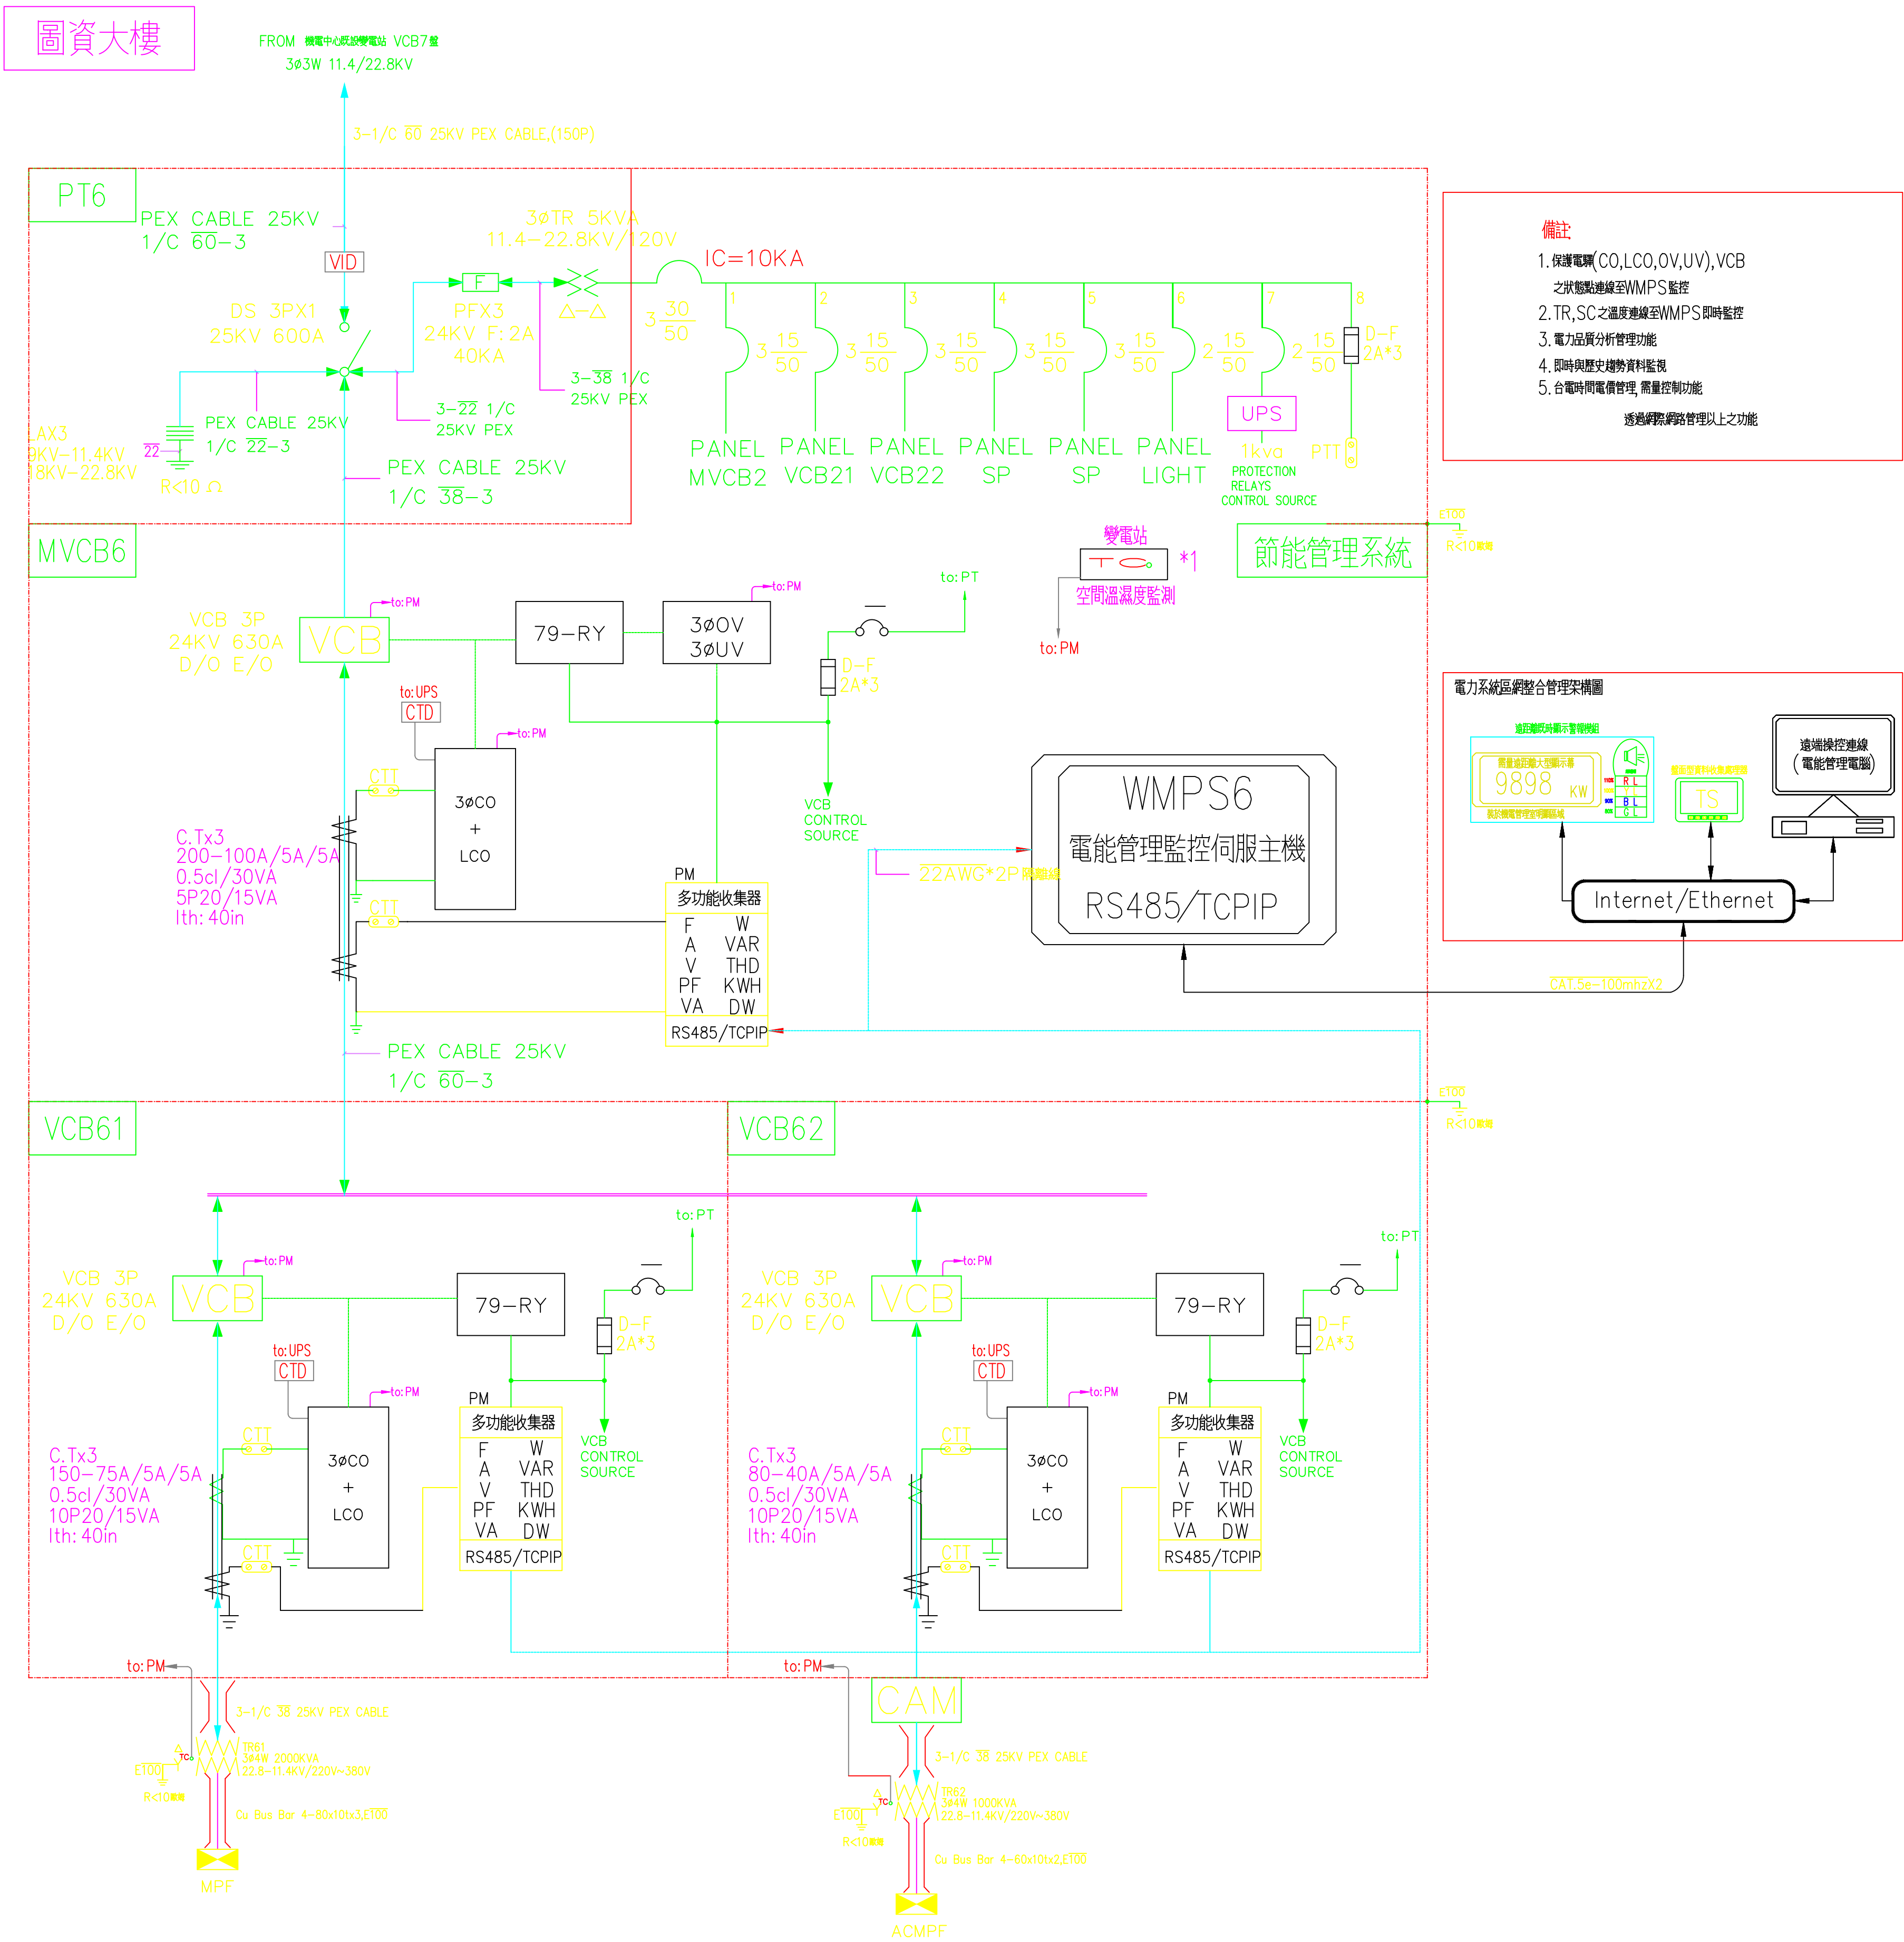

竣工圖

興亞營造工程股份有限公司

繪圖

工地主任

專任工程人員

負責人

王慶樺建築師事務所

監造人員

覆核

監造技師簽章

竣工日期

技師簽證

建築師簽證

修正 REVISION	日期 DATE	說明 DESCRIPTION	核准 APPROVED

姜樂靜建築師事務所

台中市西屯區中港路 段 號

工程名稱

PROJECT TITLE

國立聯合大學八甲校區
圖資大樓新建工程

圖名

DRAWING NAME

電氣本期高壓單線圖

核准

APPROVED BY

設計

DESIGN BY

繪圖

DRAWN BY

圖號

DRAWING NO.

比例

SCALE

日期

DATE

校對

CHECKED BY

張號

SHEET NO.

業務號

PROJECT NO.